MAPA DO CELÓW PROJEKTOWYCH

skala 1 : 1000

Jednostka rejestrowa : 180411_2 Wiązownica

obręb : 180411_2.0011 Wólka Zapałowska

działka nr: 200

układ współrzędnych – „2000"
układ wysokościowy – „Kronsztadt 86"

wprowadzono poprawki

2020 -08- 07

mgr inż. WIESŁAW SUCHY
uprawnienia budowlane do projektowania i kierowania robotami budowlanymi bez ograniczeń w specjalności instalacyjno-inżynieryjnej w zakresie sieci i instalacji elektrycznych UAN - III / 7342 / 43 / 93
UAN - VII / 8386 / 65 / 86

Mapę sporządzono na podstawie ark. 8.126.11.11.2 mapy zasadniczej oraz mapy porónania z terenem.
Granice działek zgodne z operatem ewidencji gruntów.
W zakresie opracowania mapy nie badano obciążeń służebnościami gruntowymi.
Nie wyklucza się istnienia w terenie innych nie wykazanych na niniejszej mapie linii uzbrojenia podziemnego, których nie zgłoszono do geodezyjnej inwentaryzacji powykonawczej
Mapa aktualna na dzień 09.05.2019 r.

ID zgłoszenia: 440.1187.2019
Numer licencji: 440.1187.2019_1804_K05

Jarosław, dnia 10.05.2019 r.

MR GEODEZJA
usługi geodezyjne
Ryszard Marszał
7-500 Jarosław, Surochów 95
92-128-44-15, Regon 651170175
tel. 667-944-766

GEODETA UPRAWNIONY
mgr inż. Beata Salzberg-Marszał
Nr uprawnień 16442/98 (1g2)

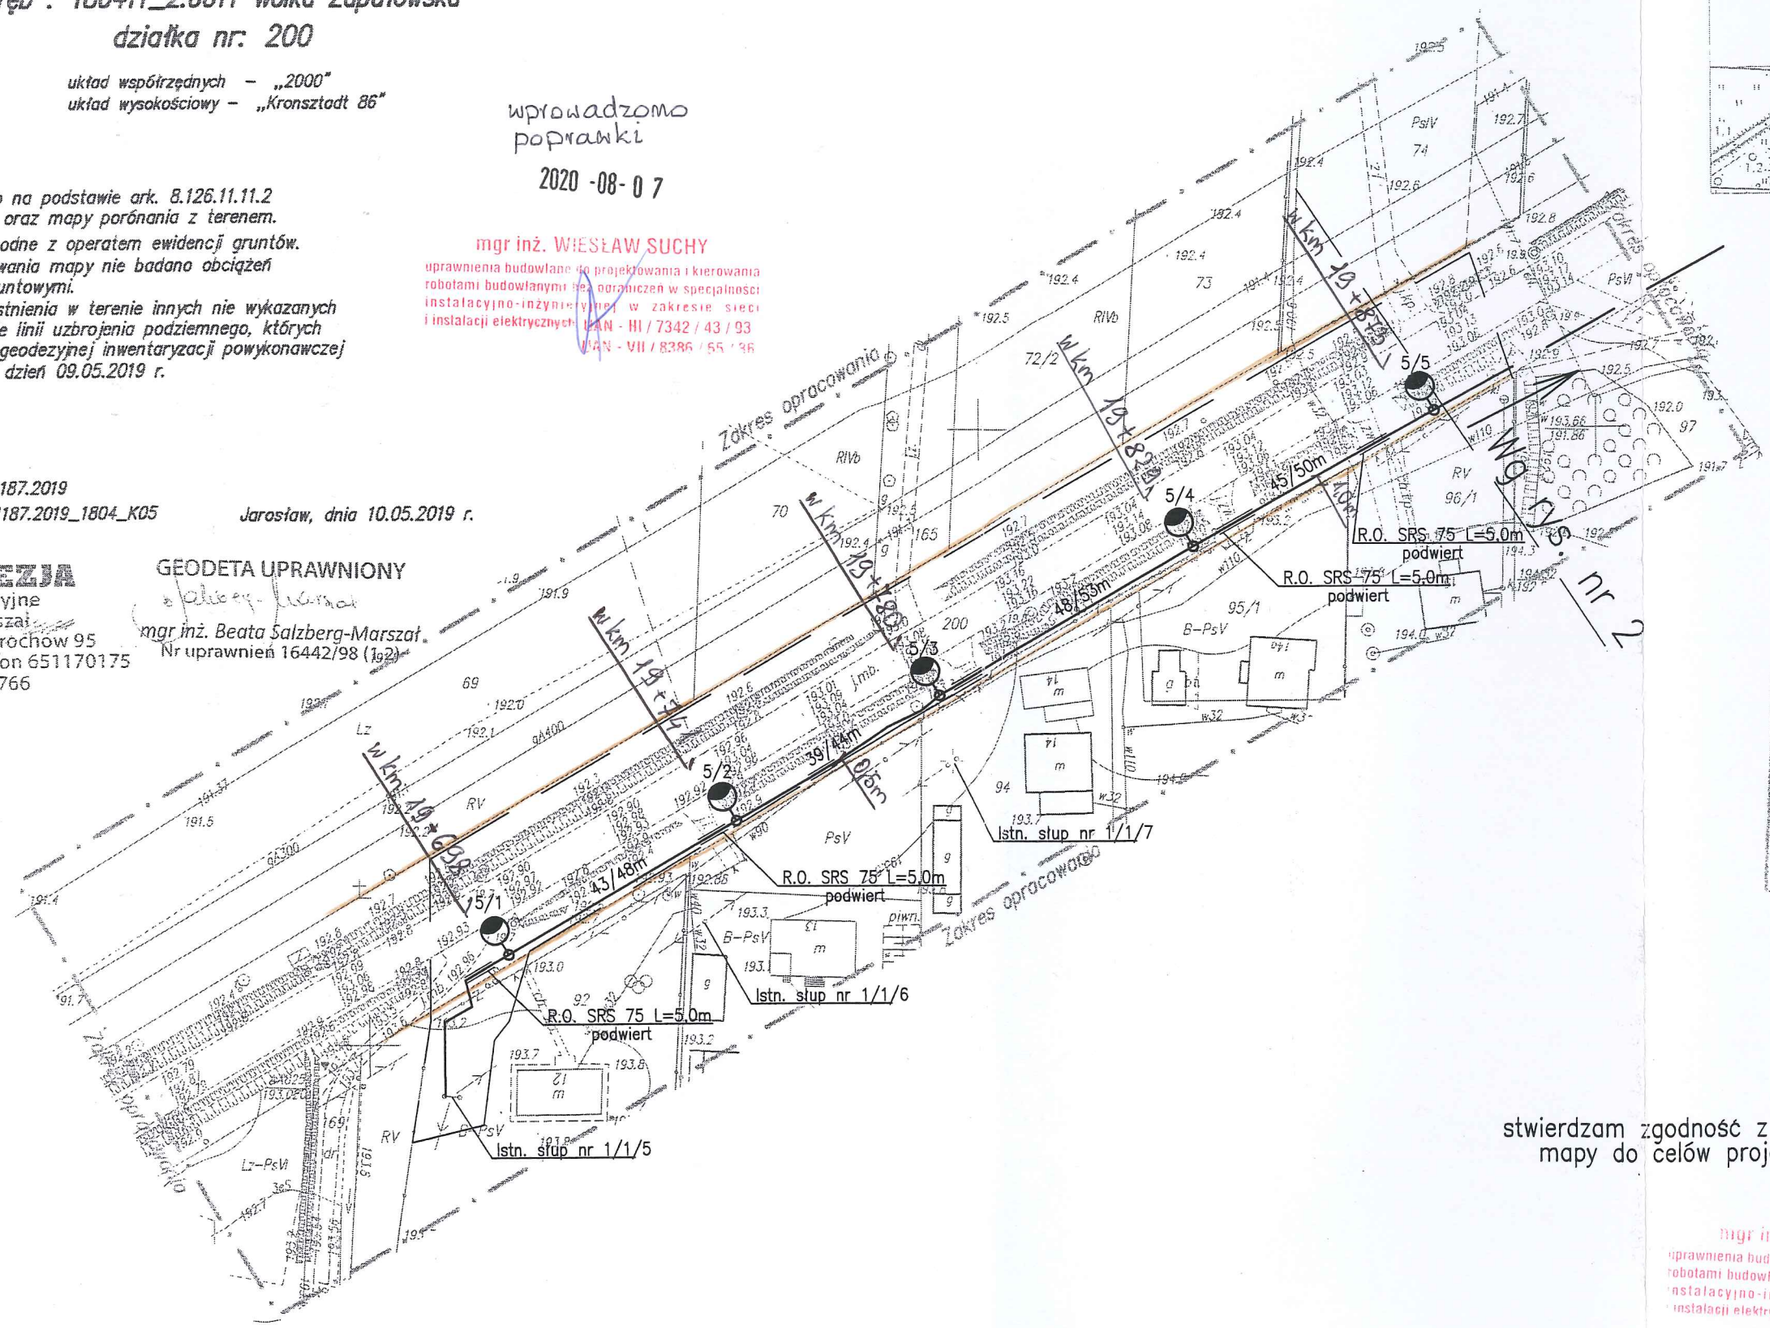

SZKIC ORIENTACYJNY
skala 1 : 10000

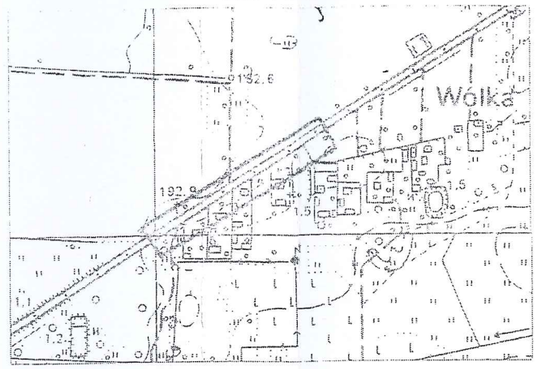

Poświadcza się, że niniejszy dokument został opracowany w wyniku prac geodezyjnych i kartograficznych, których rezultaty zawiera operat techniczny wpisany do ewidencji materiału państwowego zasobu geodezyjnego i kartograficznego.

Organ prowadzący państwowy zasób geodezyjny i kartograficzny	STAROSTA JAROSŁAWSKI
Identyfikator ewidencyjny materiału zasobu geodezyjnego i kartograficznego	P.1804.2019.446
Data wpisania operatu technicznego do ewidencji materiału zasobu	2019-05-14
Imię, nazwisko i podpis osoby reprezentującej organ	

stwierdzam zgodność z oryginałem mapy do celów projektowych

mgr inż. WIESŁAW SUCHY
uprawnienia budowlane do projektowania i kierowania robotami budowlanymi bez ograniczeń w specjalności instalacyjno-inżynieryjnej w zakresie sieci i instalacji elektrycznych UAN - III / 7342 / 43 / 93
UAN - VII / 8386 / 65 / 86

Adnotacja

Niniejsza dokumentacja była przedmiotem narady koordynacyjnej w Powiatowym Ośrodku Dokumentacji Geodezyjnej i Kartograficznej
w Jarosławiu w dniu 6 CZE. 2019
w zakresie usytuowania projektowanych sieci uzbrojenia terenu

STAROSTA JAROSŁAWSKI
Znak sprawy: POG-ZUD.430. 397 .2019
Jarosław dnia 6 CZE. 2019
Z-ca STAROSTY
mgr inż. Stanisław Górniak
Z-ca Dyrektora Powiatowego Ośrodka Dokumentacji Geodezyjnej i Kartograficznej w Jarosławiu